



Reg.-Nr.:
WAL - 2021/461

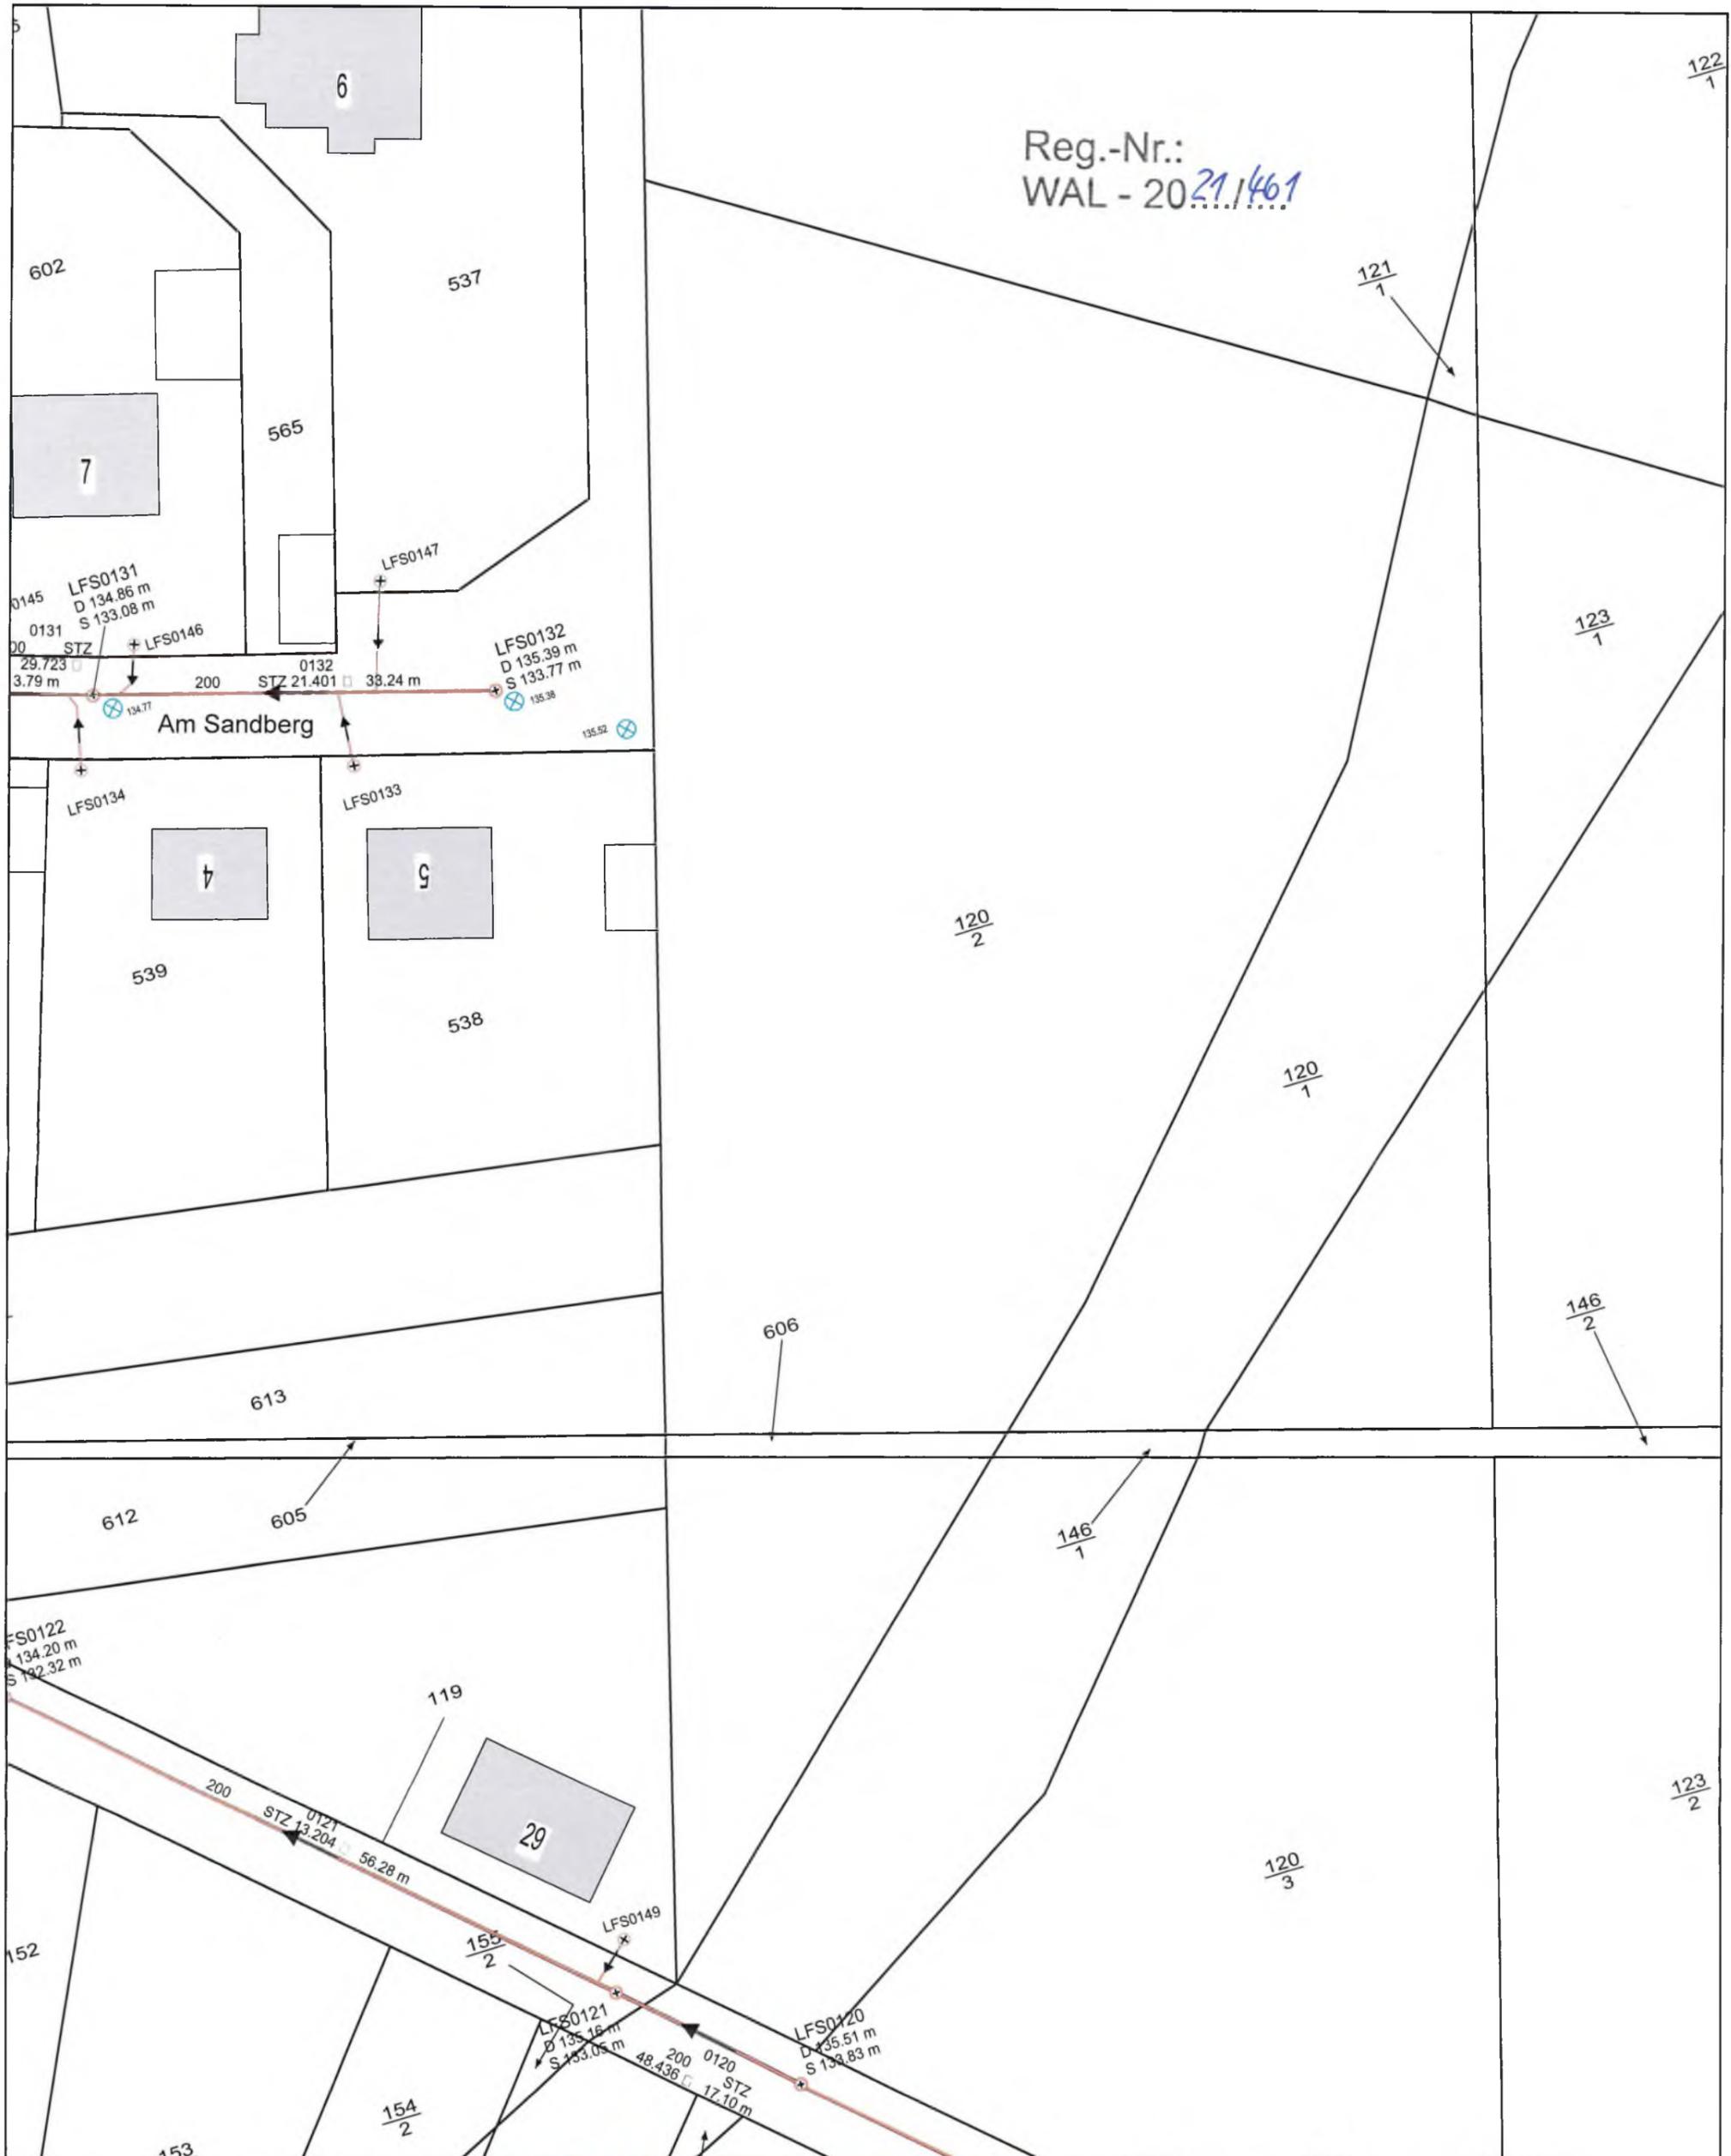

	Trinkwasser
	Steuerkabel
	Schmutzwasser
	Regenwasser
	Mischwasser

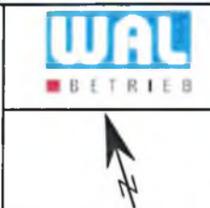

Wasserverband Lausitz Betriebsführungs GmbH
01968 Senftenberg, Am Stadthafen 2, Tel. (03573) 803-0

Projekt:
Lichterfeld, Am Sandberg

Gem. Lichterfeld, Flur 2, Flst. 120/2

Maßstab:
1:500

Datum:
26.07.2021

Bearbeiter:
fercho

Blattgröße: A3 hoch

Anlage 3 zur Begründung